
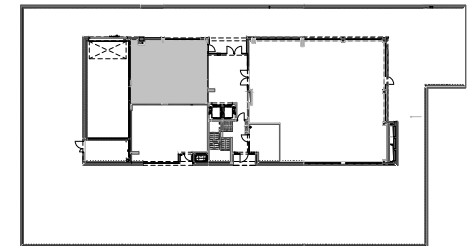


INWENTARYZACJA POWYKONAWCZA
-LOKALU USŁUGOWEGO-

BUDYNEK "REBEL ONE"
Ul. Mińska 25 B
03-808 Warszawa

Kondygnacja 1
Lokal U2
Skala 1:100

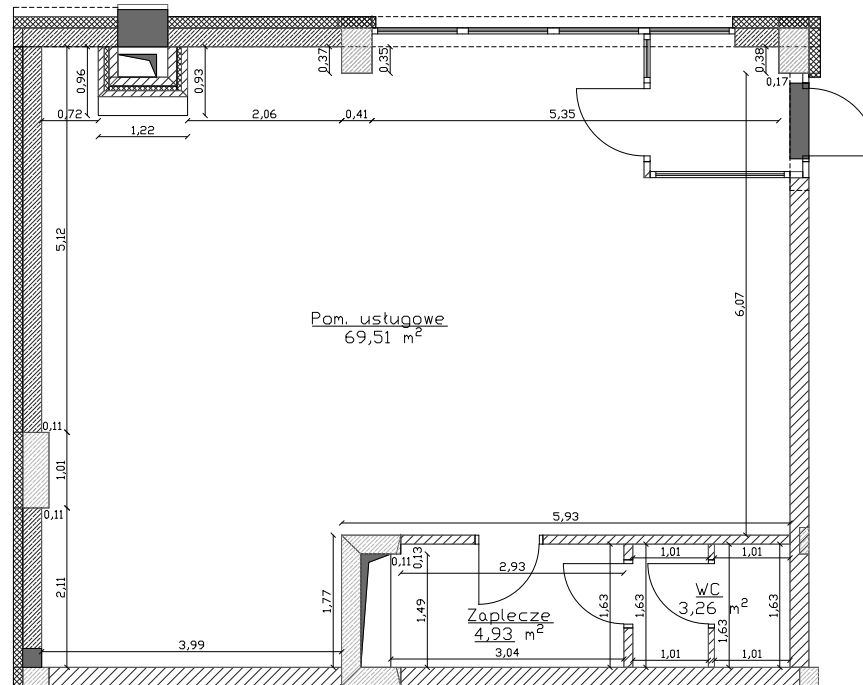

ZESTAWIENIE POMIESZCZEŃ

NR	NAZWA POM.	POW. (m ²)
1	POM. USŁUGOWY	69,51
2	ZAPLECZE	4,93
3	WC	3,26
RAZEM		77,70

UWAGA!

Inwentaryzacja powykonawcza wykonana jest w oparciu o pomiary liniowe w świetle muru.

Obliczenie powierzchni użytkowej wykonano na podstawie wymiarów j/w zgodnie z zasadami określonymi w normie PN-70 B-02365